




**DISTRIBUIÇÃO DAS PRUMADAS**  
ESCALA 1:50

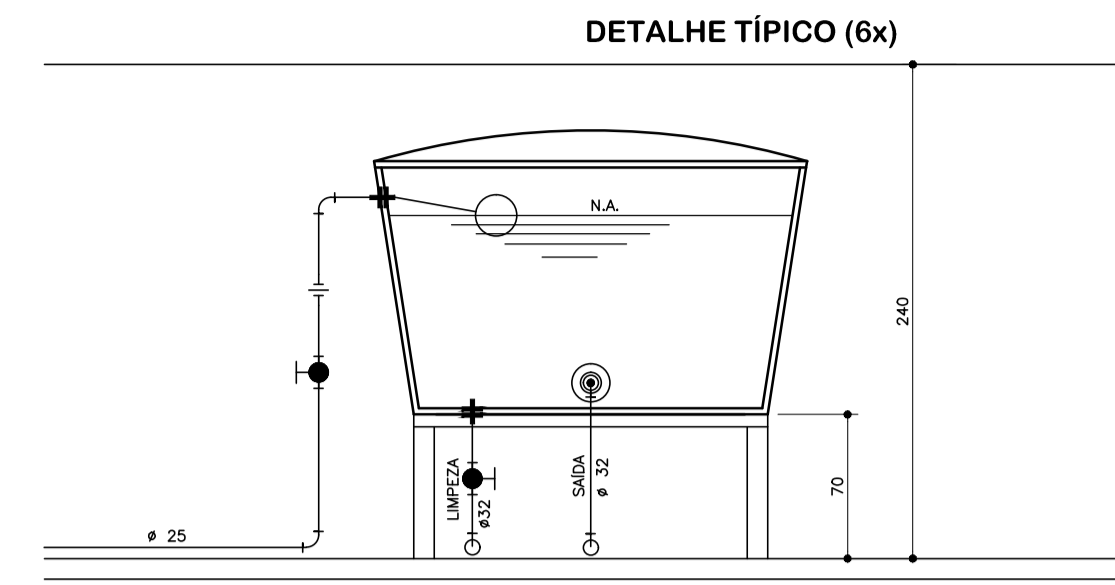


**ELEVAÇÃO - CX. D'ÁGUA 3000 LTS**  
ESCALA 1:25

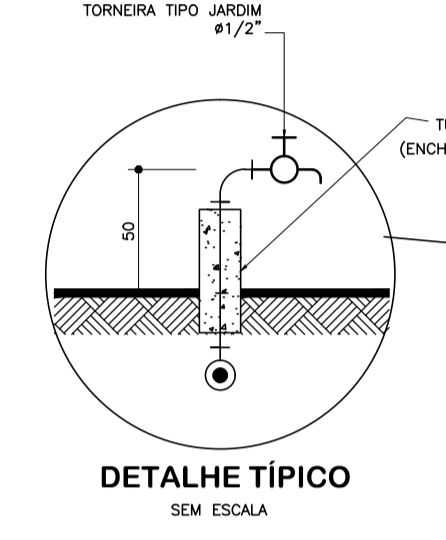


**DETALHE TÍPICO**  
SEM ESCALA

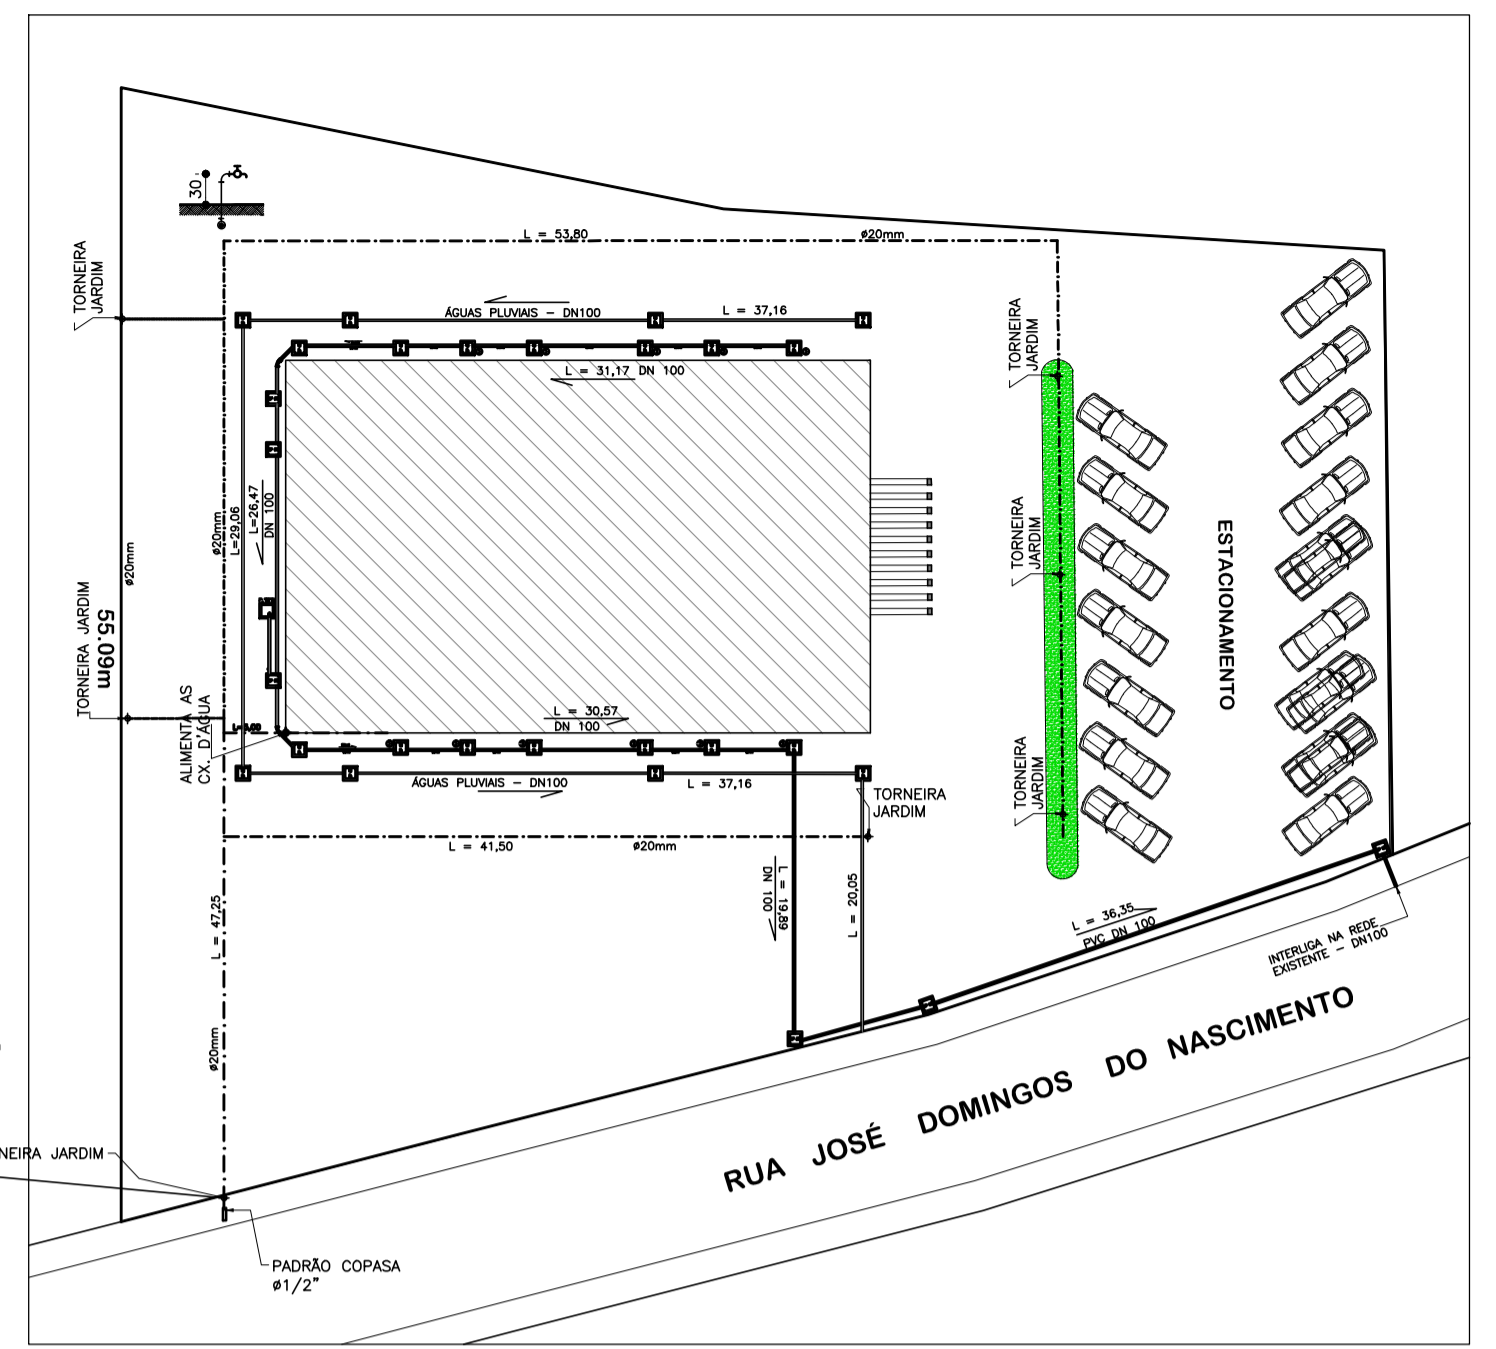


**PLANTA GERAL DISTRIBUIÇÃO DE ÁGUA E ESGOTO**  
ESCALA 1:250

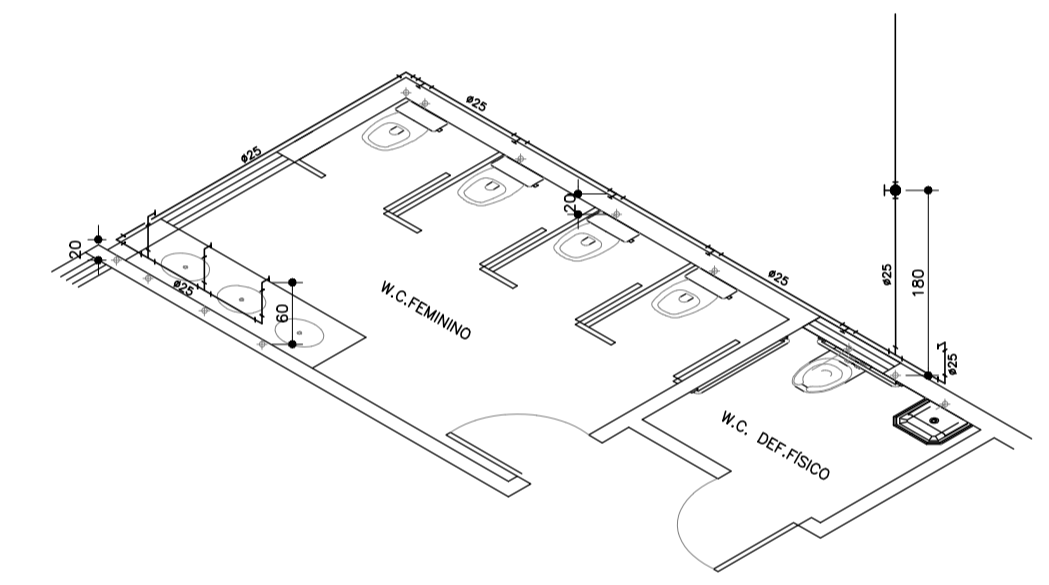


**ISOMÉTRICO W.C. FEMININO - TÉRREO**  
ESCALA 1:50

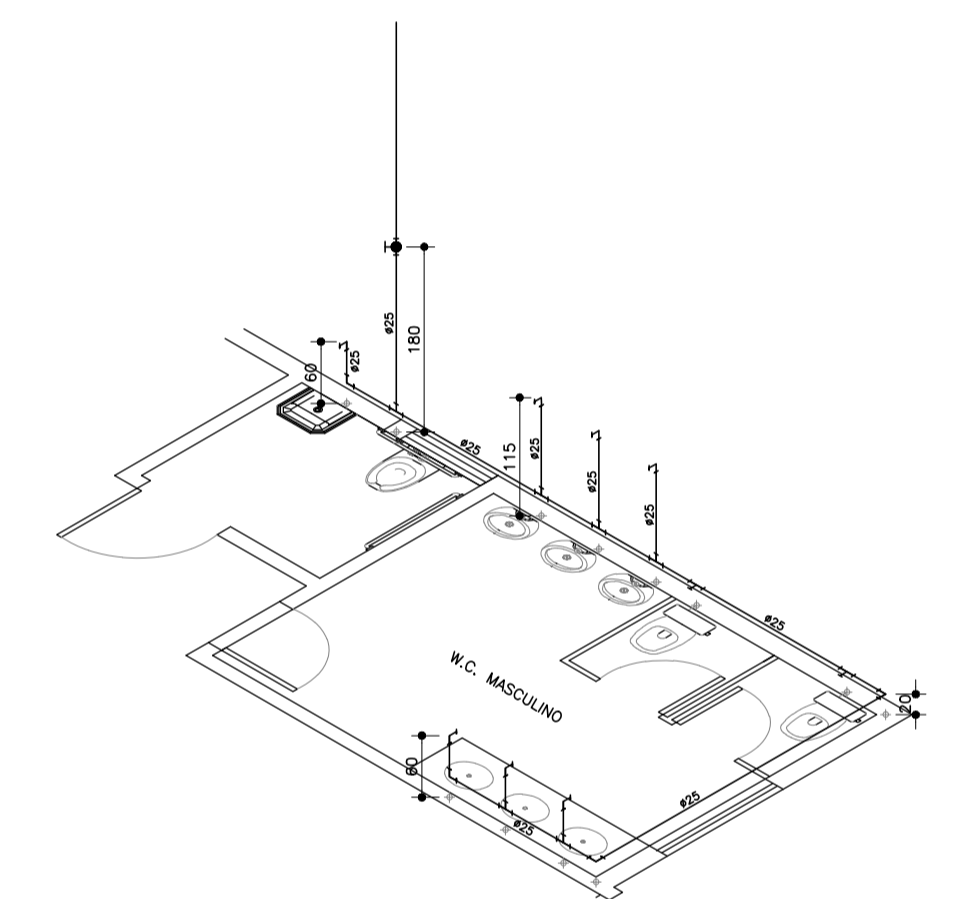


**ISOMÉTRICO W.C. MASCULINO - TÉRREO**  
ESCALA 1:50

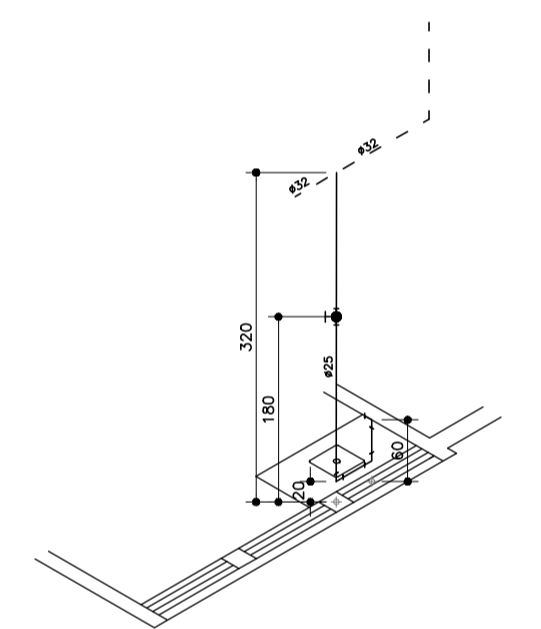


**ISOMÉTRICO LOJAS/ADMINISTRAÇÃO (13x)**  
ESCALA 1:50

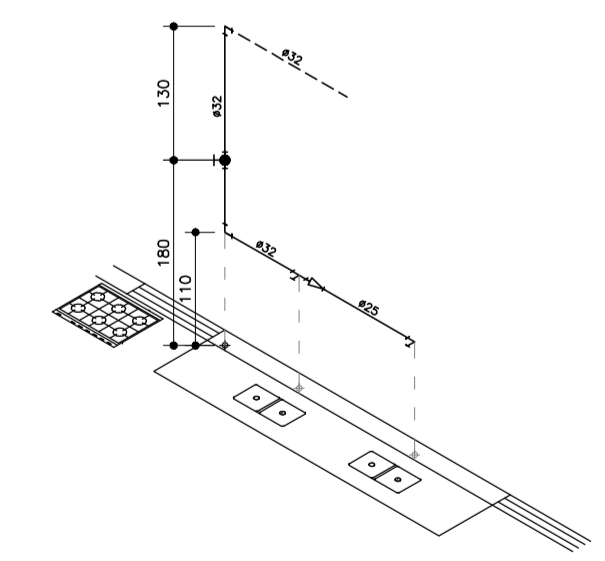

**ISOMÉTRICO COZINHA 2º PAV.**  
ESCALA 1:50

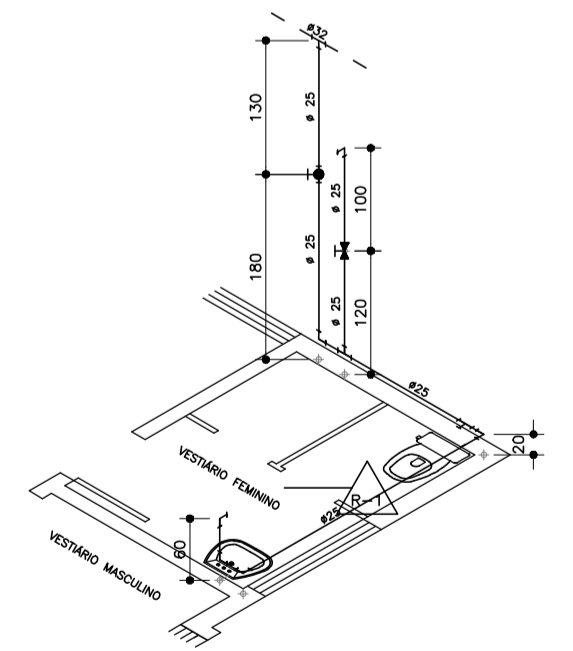

**ISOMÉTRICO VESTIÁRIOS 2º PAV. (2x)**  
ESCALA 1:50

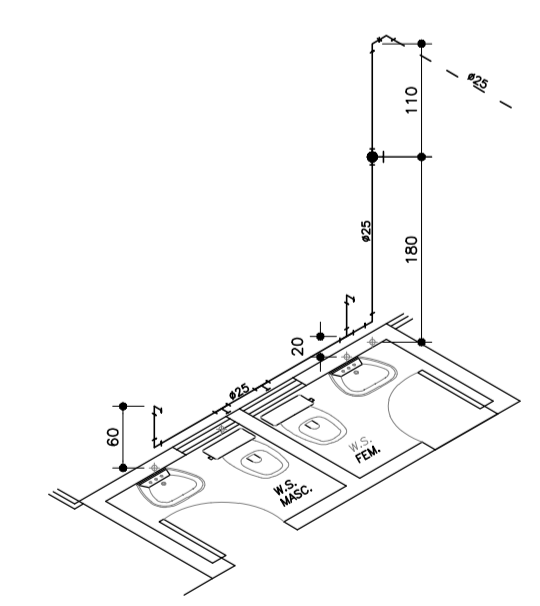

**ISOMÉTRICO BANHEIROS 2º PAV.**  
ESCALA 1:50

PROJETO AS BUILT HIDROSSANITÁRIO MERCADO MUNICIPAL		
ÁREA	FORMA	ESCALA
TERRENO : 2.571,59 m <sup>2</sup> CONSTRUÇÃO : 789,10 m <sup>2</sup>	01/02	INDICADA
DETALHES	DESIGNISTA	DATA
PLANTA - COBERTURA - ISOMÉTRICO - DETALHES	RUA JOSÉ DOMINGOS DO NASCIMENTO S/N PALESTINA - PERDÕES / MG	JANEIRO/2022
PROPRIETÁRIO	END.	QUADRA
PREFEITURA MUNICIPAL DE PERDÕES CAD. 18.344.353/2007 - 87	PRAÇA 1ª DE JUNHO, Nº 103 - CENTRO - PERDÕES / MG	---
RT PROJETO	END.	
MÁRCIA RESENDE FREIRE ARQUITETA E URBANISTA - CRI 4.38.75-2	RUA EDUARDO GOMES Nº 226 - SÃO EMAS - PERDÕES/MG	