




PLANTA DO 2º PAV.
ESCALA 1:50

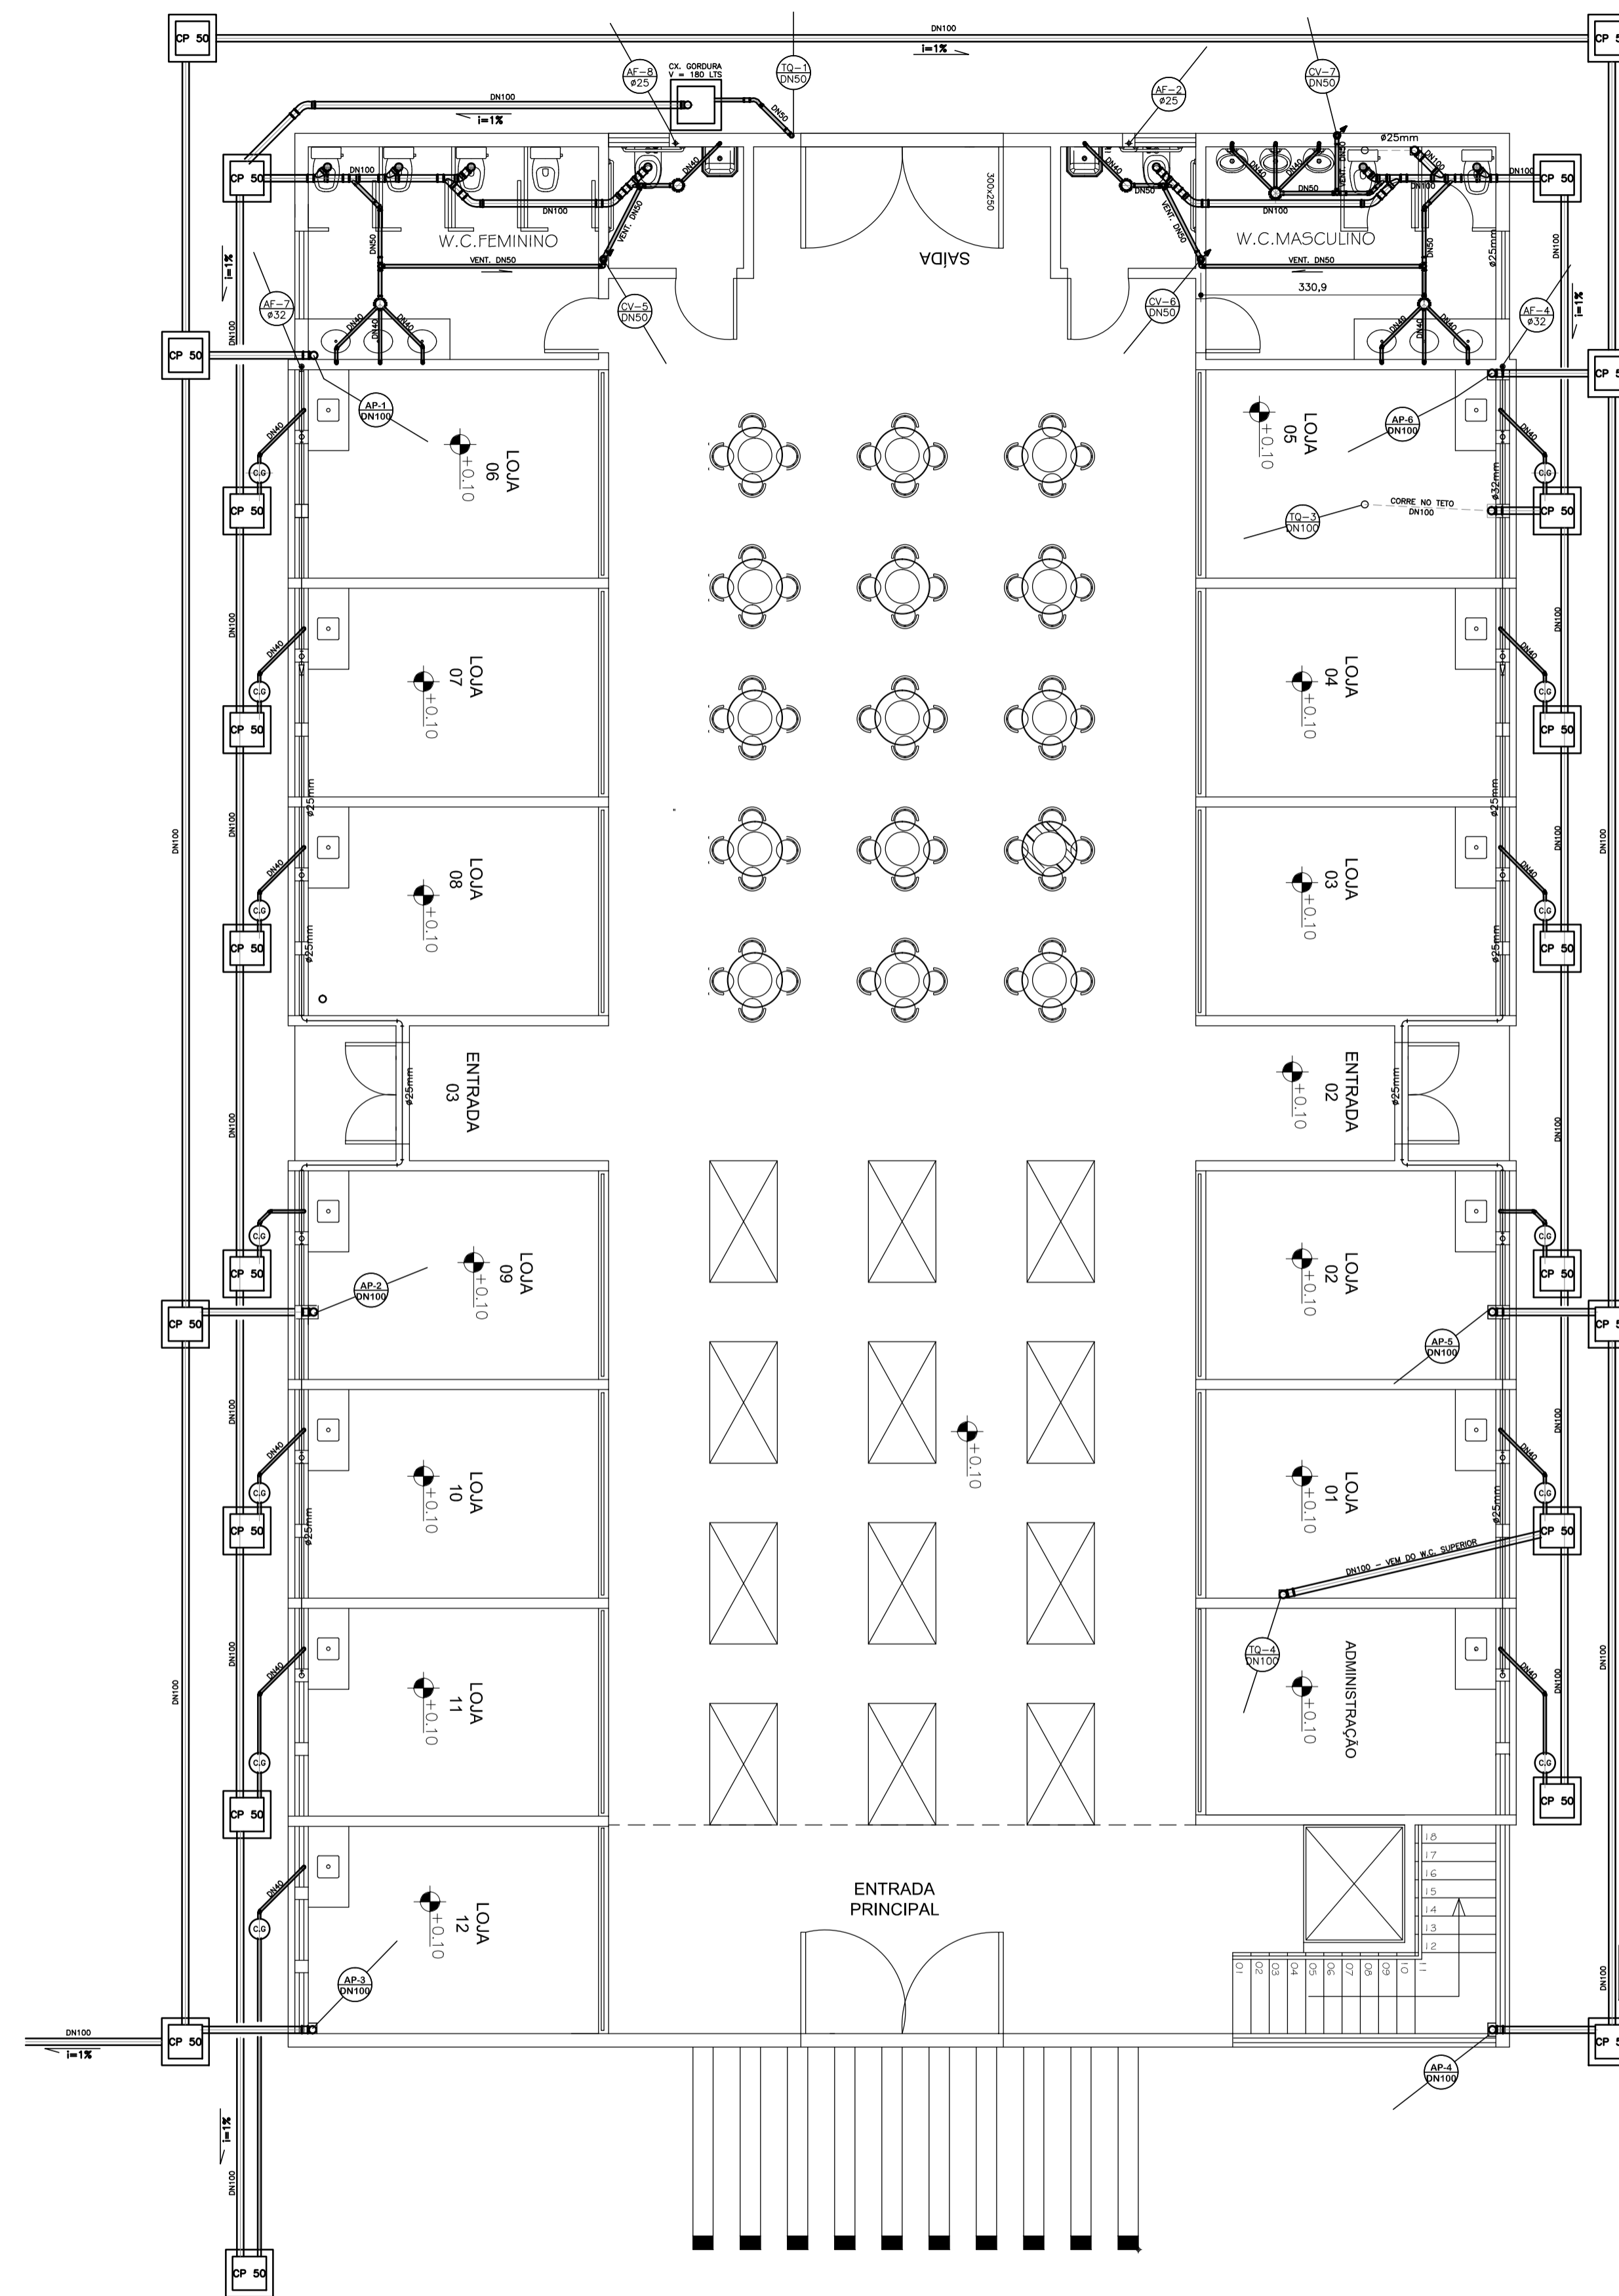


PLANTA DO PAV. TÉRREO
ESCALA 1:50

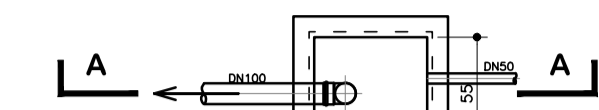


PLANTA - CX. GORDURA
V = 180 LITS
ESCALA 1:25

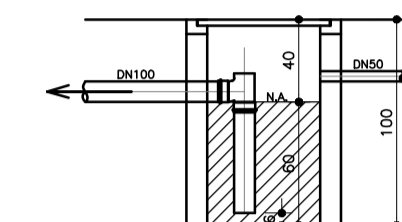


CORTE A - A
ESCALA 1:25

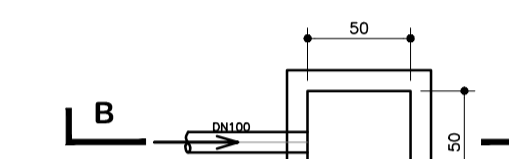

PLANTA - CX. PASSAGEM
ESCALA 1:25

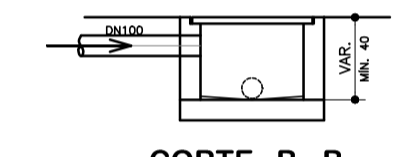

CORTE B - B
ESCALA 1:25

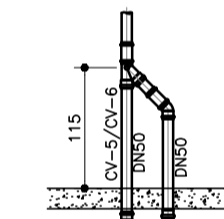

DETALHE LIGAÇÃO COLUNA
SEM ESCALA

NOTAS :

- 1 - DEVERÁ SER FEITO TESTE HIDROSTÁTICO NAS TUBULAÇÕES ANTES DO ACABAMENTO DAS PAREDES.
- 2 - AS COLINAS DE VENTILAÇÃO (CV) DEVERÃO SER PROLONGADAS ATÉ 30 cm ACIMA DO TELHADO.
- 3 - TODOS OS DIÂMETROS SÃO DADOS EM MILÍMETRO E AS DIMENSÕES EM CENTÍMETRO, EXCETO ONDE INDICADO.
- 4 - NORMAS DA ABNT :
NBR 8426 - INSTALAÇÕES PREDIAIS DE ÁGUA FRIA
NBR 8160 - INSTALAÇÕES PREDIAIS DE ESGOTO SANITÁRIO

PROJETO AS BUILT HIDROSSANITÁRIO
MERCADO MUNICIPAL

ÁREAS	FORMA	ESCALA
TERRENO : 2.571,59 m ² CONSTRUÇÃO : 789,10 m ²	02/02	INDICADA
PROJETO	DESENHISTA	DATA
DETALHES	DESIGNADO	JANEIRO/2022
PROPRIETÁRIO	END.	
PRF. PROJETO	END.	
MÁRCIA RESENDE FREIRE ARQUITETA E URBANISTA - CRI A 28.378-2	PRÇA 1ª DE JUNHO, Nº 103 - CENTRO - PERDÕES / MG	
	RUA EDUARDO GOMES Nº 226 - SÃO EMÍLIAS - PERDÕES/MG	